
Vermessungsverwaltung des Freistaates Sachsen

Stadt Leipzig, Amt für Geoinformation und Bodenordnung


Auszug aus der Liegenschaftskarte

Kreis:	Leipzig	Gemarkung:	Lindenau	Maßstab:	1:500
Gemeinde:	Leipzig	Flur:	---	Auszug vom:	03.08.2010

Hinweise: 1. Benutzung der Daten des Liegenschaftskatasters nach Maßgabe des § 13 SächsVermKatG.
2. Der Auszug aus der Liegenschaftskarte ist zur Entnahme von Maßen, insbesondere von Grenzmaßen oder Grenzabständen, nicht geeignet.
3. Gebäude, deren Umring mit Strichlinie dargestellt ist, wurden auf der Grundlage von Luftbilderzeugnissen erfasst.

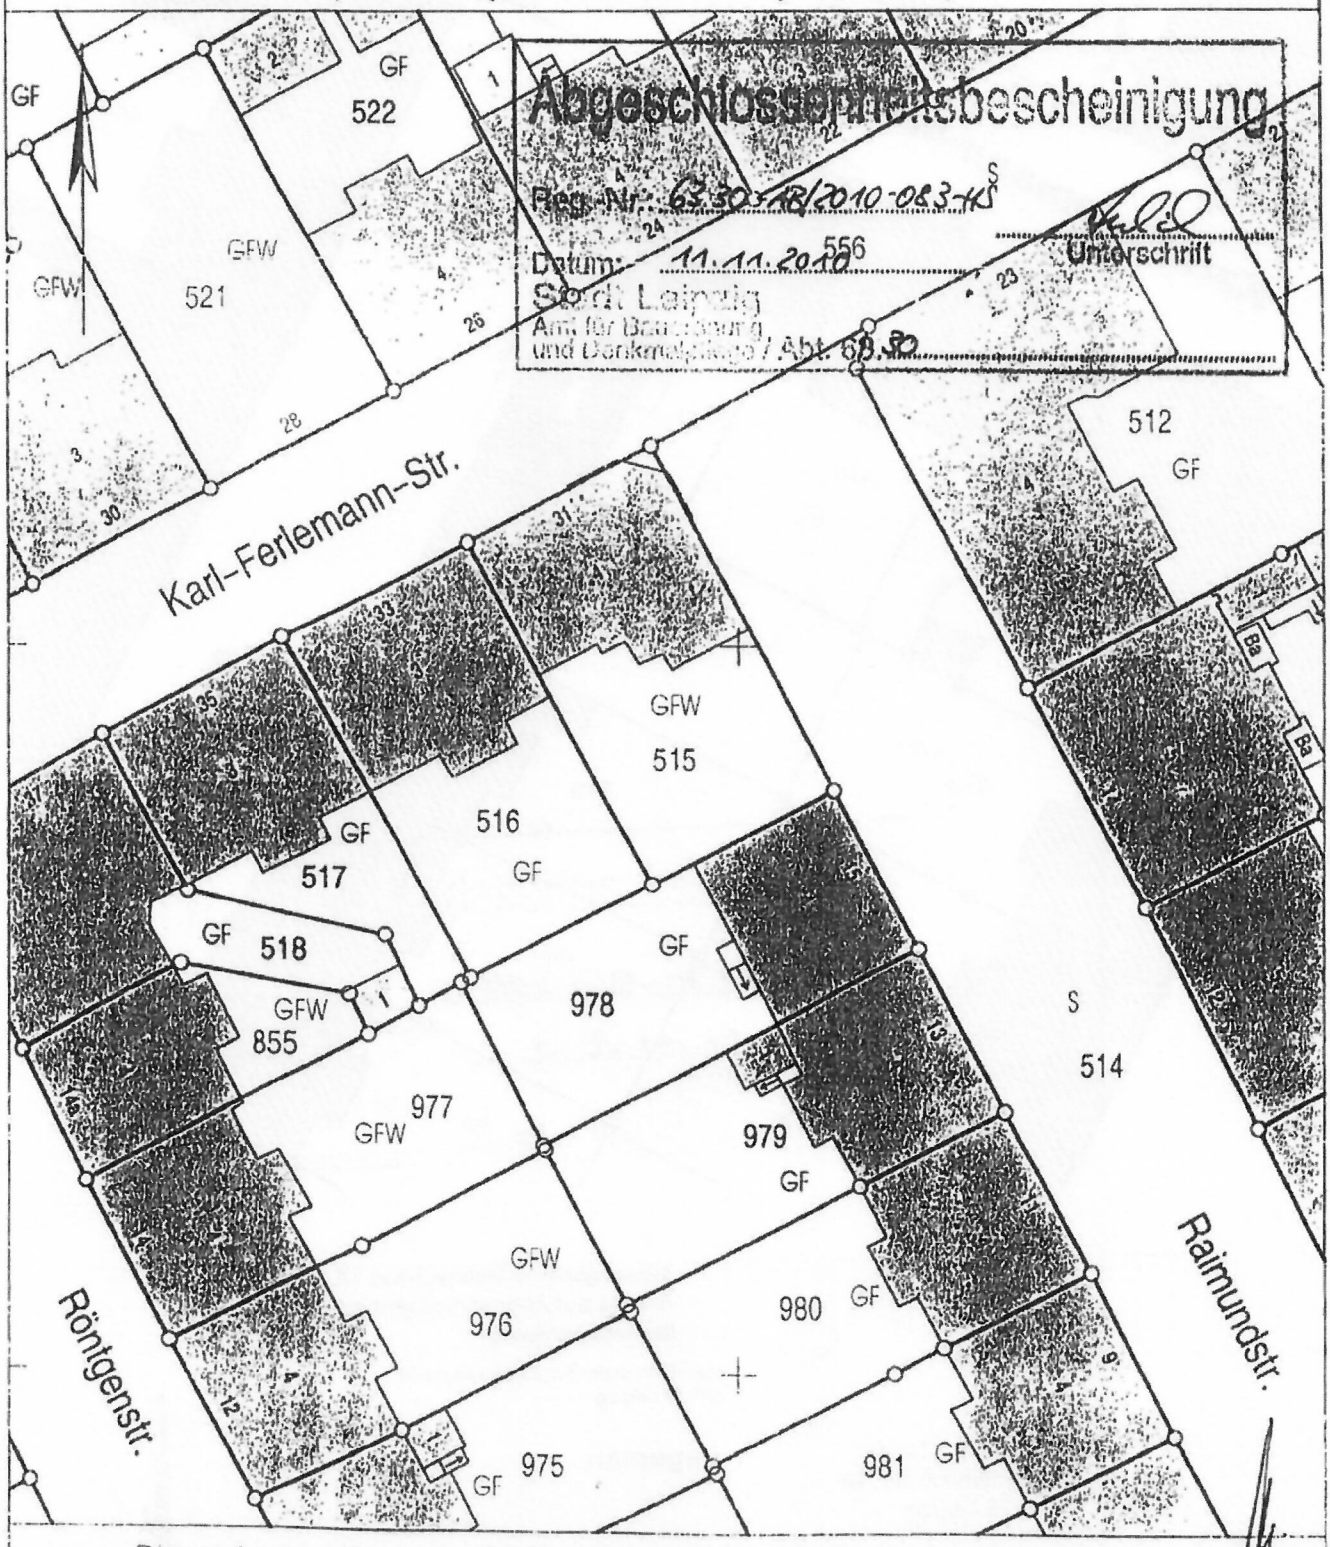

Dieser Auszug ist elektronisch erstellt und daher nicht unterzeichnet.

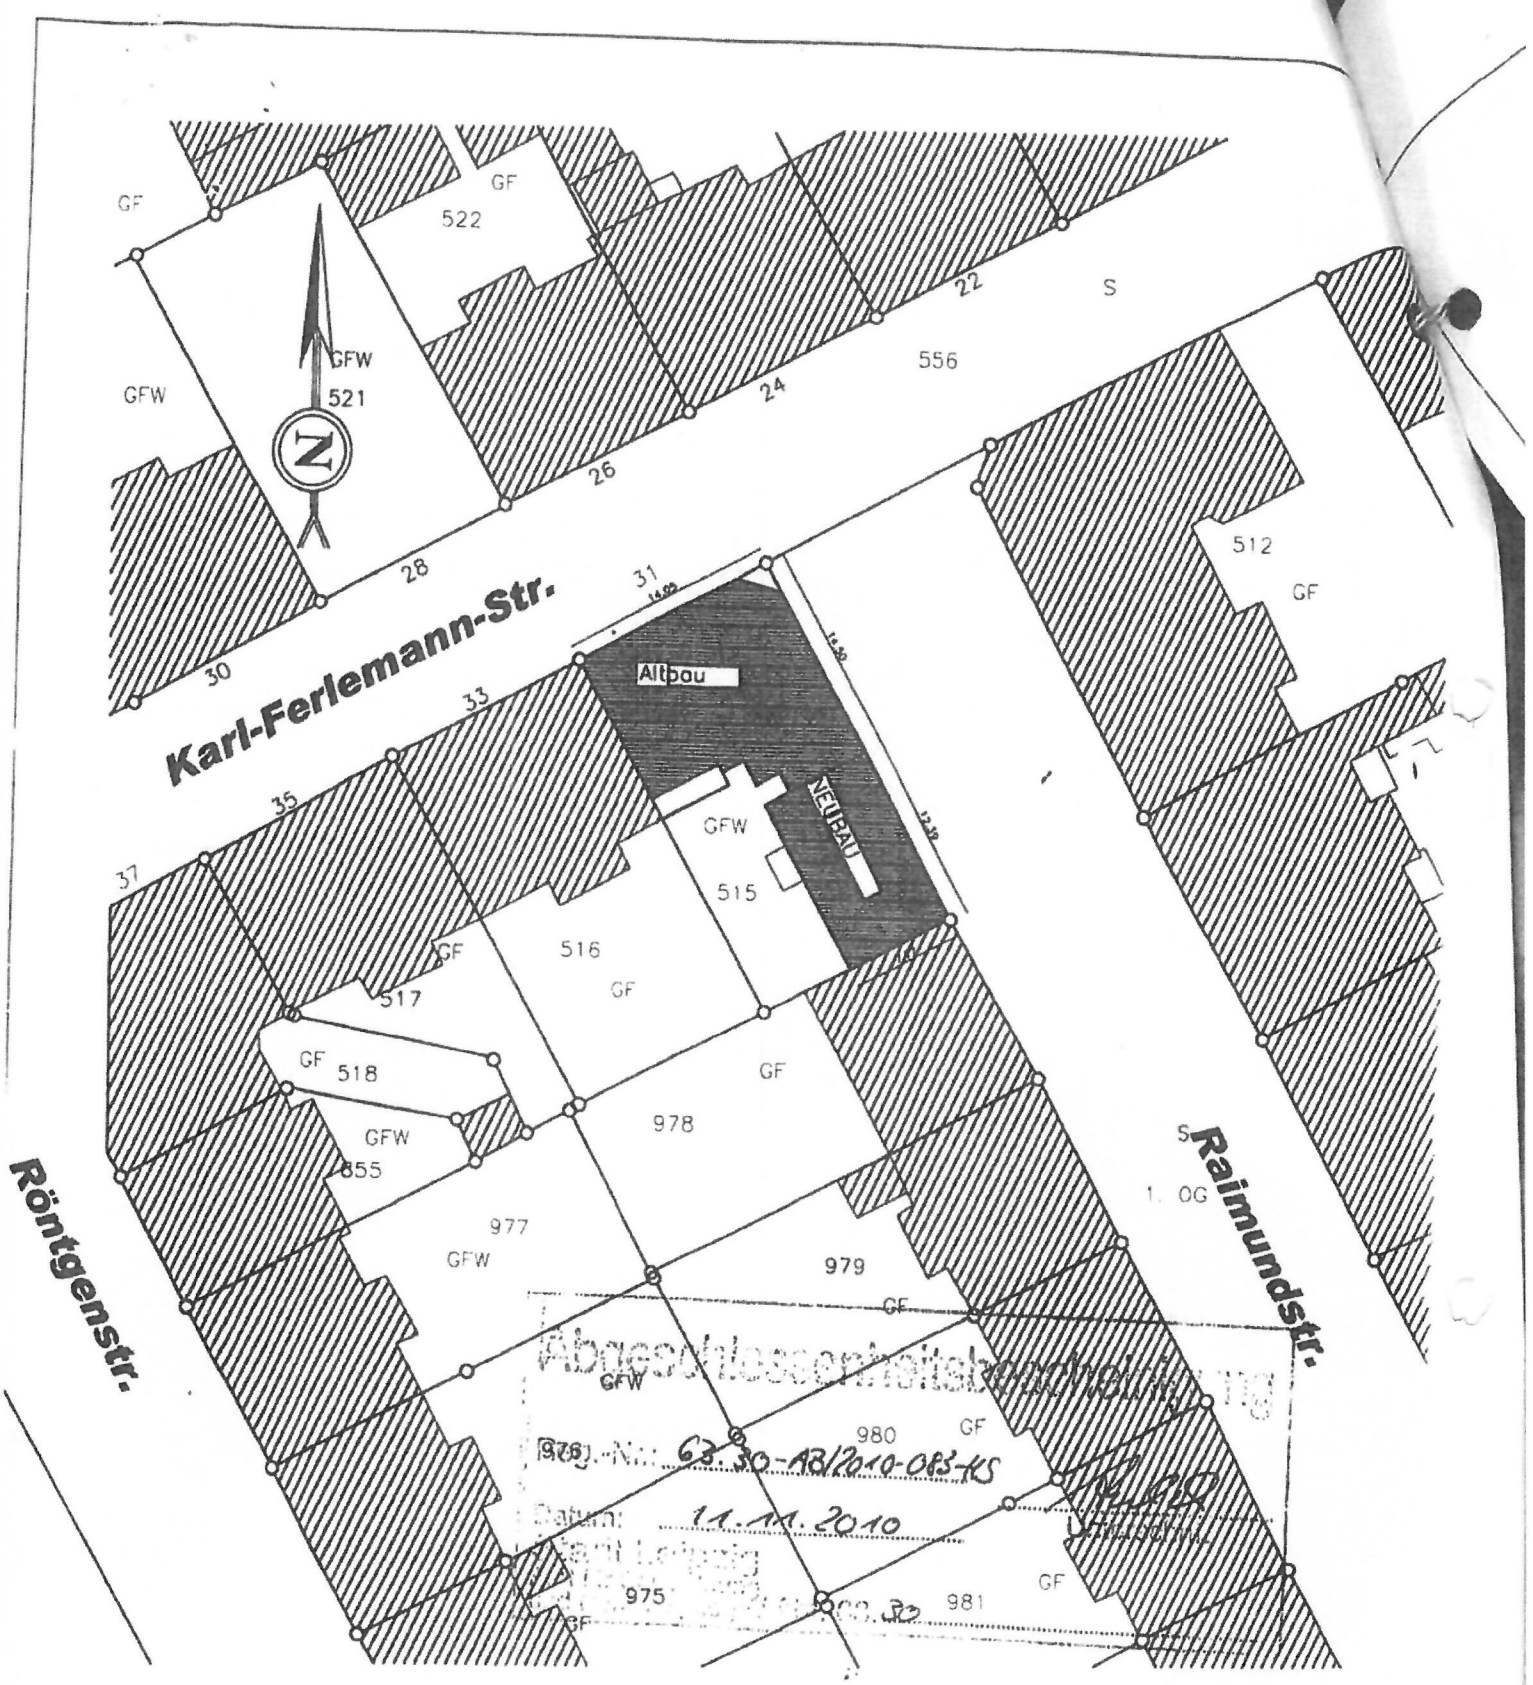

Aufteilungsplan für Wohneigentum WE 1-11

Antrag auf Abgeschlossenheit


Bestandszeichnungen

Karl-Ferlemann-Str. 31 / Raimund Str.
04177 Leipzig

Dipl. Ing. Gerd Heider
Paul-Langheinrich-Str. 18
04178 Leipzig

Lageplan


Herr Heinz Sonntag
Hasleiweg 14
33154 Salzkotten

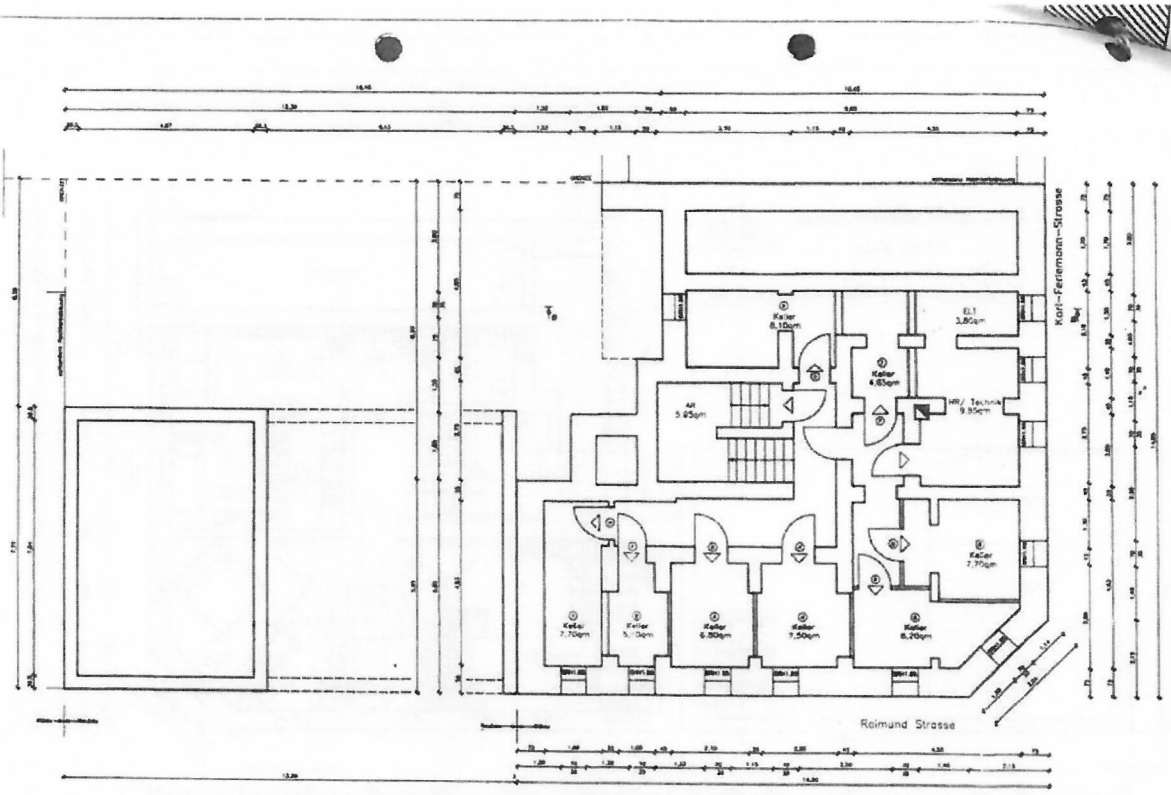

Keller 1	7,70qm
Keller 2	5,10qm
Keller 3	6,80qm
Keller 4	7,50qm
Keller 5	8,20qm
Keller 6	7,70qm
Keller 7	7,65qm
Keller 8	8,10qm
HR/Technik	9,85qm
AR	5,95qm
LKT	3,80qm

Abgeschlossenheitsbescheinigung
Reg.-Nr. G 30 - AB/2010-083-15
11.11.2010
30

BEZEICHNUNG	Aufteilungsplan WE 1 - 11 Antrag auf Abgeschlossenheit Bestandszeichnung
ZEICHNUNGSNUMMER	01
BLATTGRÖSSE	A 3
AUFTRAGSNUMMER	
MASSTAB	1 : 100
Bauherr:	Herr Heinz Sonntag Hasenweg 14 33154 Salzkotten
ENTWURFSVERFASSER	Dipl. Ing. Gerd Heider Paul-Langheinrich-Str. 18 04178 Leipzig
BAUOBJEKT	Karl-Fenemann-Str. 31 / Raimund Str. 04177 Leipzig
DARSTELLUNG	GR - Kellergeschoss
DATUM	27.07.2010
GEZEICHNET	GU
GEPRÜFT	

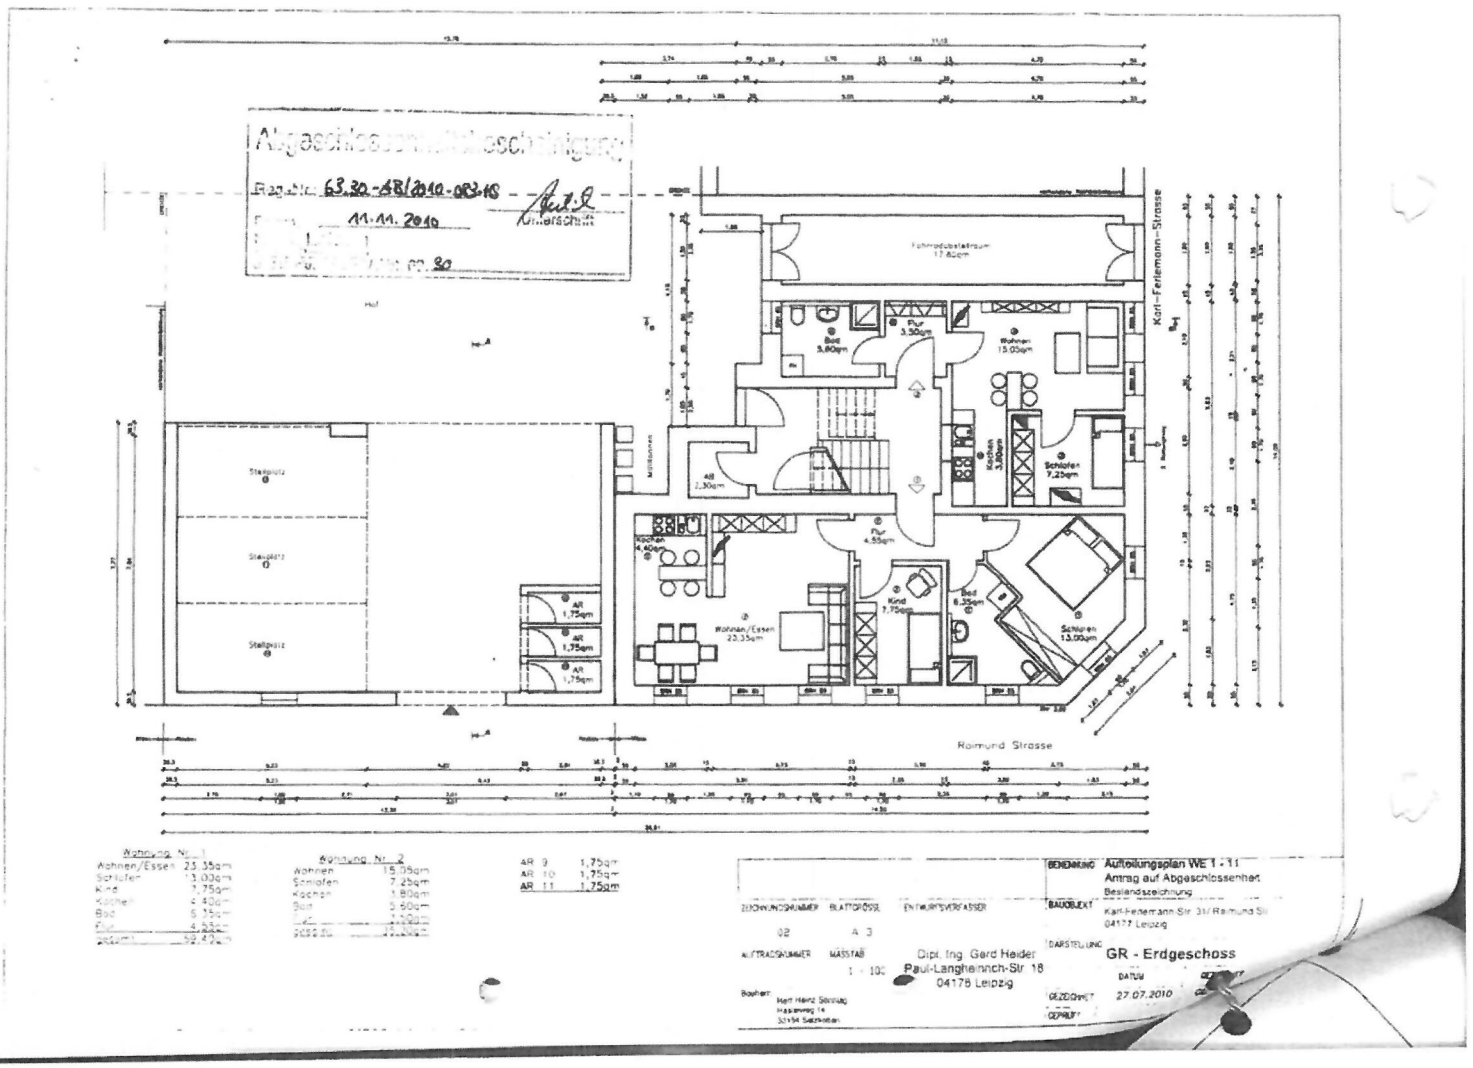


Wohnung Nr. 1	
Wohnen/Essen	23.35qm
Schlafen	13.05qm
Kind	7.75qm
Kochen	4.40qm
Bad	6.35qm
Flur	4.55qm
gesamt	59.40qm

Wohnung Nr. 2	
Wohnen	15.05qm
Schlafen	7.25qm
Kochen	3.80qm
Bad	5.80qm
Flur	3.50qm
gesamt	35.40qm

AR 9	1.75qm
AR 10	1.75qm
AR 11	1.75qm

ZEICHNUNGSNUMMER	BLATTGRÖSSE	ENTWURFSVERFASSER	
02	A 3		
AUFTRAGSNUMMER	MASSTAB	Dipl. Ing. Gerd Heider	
	1 : 100	Paul-Langhennch-Str. 18	
Bauherr:		04178 Leipzig	

BENENNUNG	Aufteilungsplan WE 1 - 11
	Antrag auf Abgeschlossenheit
	Bestandszeichnung
	04177 Leipzig
DARSTELLUNG	GR - Erdgeschoss
DATUM	
GEZEICHNET	27.07.2010
GEPRÜFT	

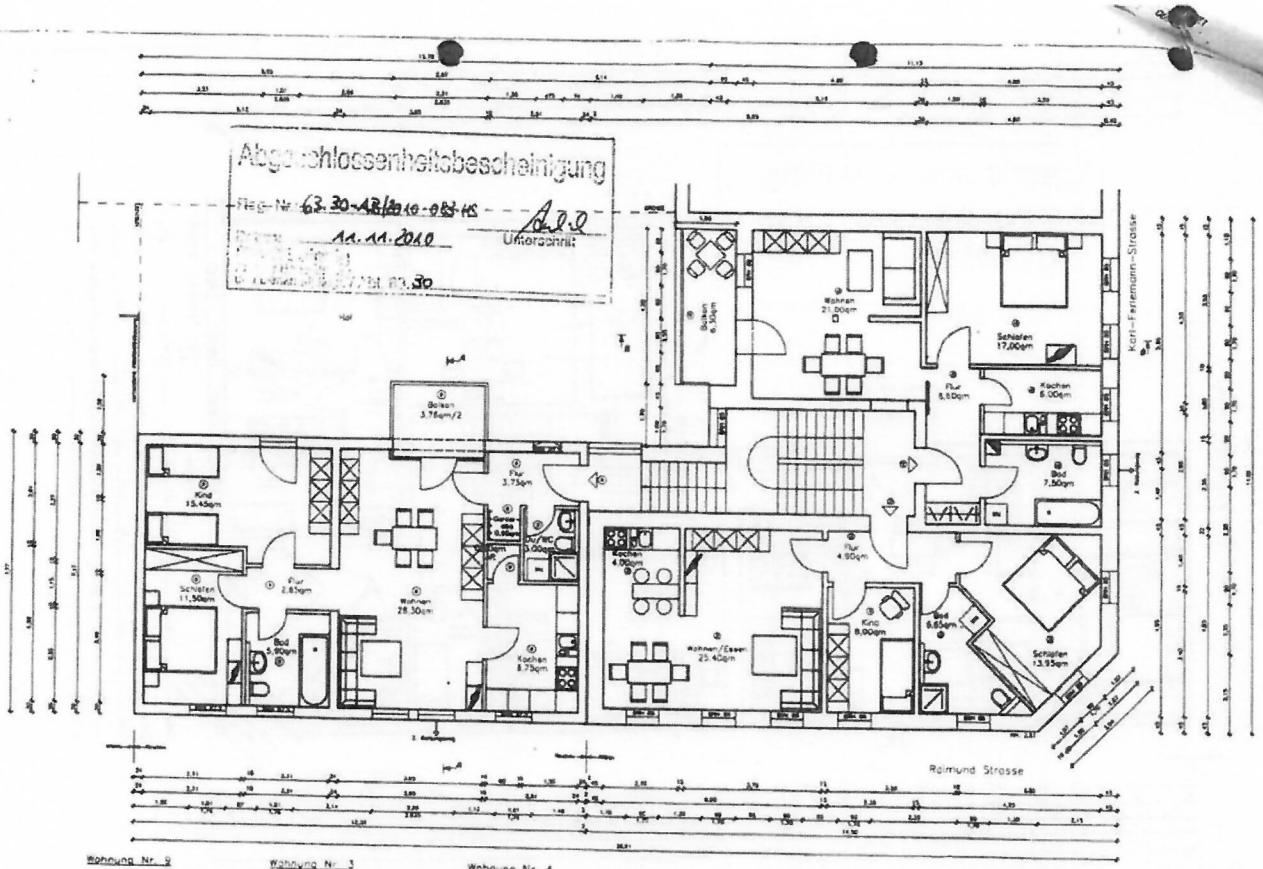


Wohnen	28,30qm
Schlafen	11,50qm
Kind	15,45qm
Kochen	8,75qm
Bad	5,90qm
Du /WC	3,00qm
Flur	3,75qm
Flur	2,60qm
Garderobe	0,90qm
AR	0,90qm
Balkon	1,85qm
gesamt	82,90qm


Wohnung Nr. 3

Wohnen/Essen	25,40qm
Schlafen	13,95qm
Kind	8,00qm
Kochen	4,00qm
Bad	6,65qm
Flur	4,00qm
gesamt	62,90qm

Wohnung Nr. 4

Wohnen	21,00qm
Schlafen	17,00qm
Kochen	6,00qm
Bad	7,50qm
Flur	6,60qm
Balkon	3,15qm
gesamt	61,25qm

ZEICHNUNGSNUMMER	BLATTGROSSE	ENTWURFSVERFASSER	BENENNUNG: Aufteilungsplan WE 1 - 11 Antrag auf Abgeschlossenheit Bestandszeichnung
03	A 3		BAUOBJEKT: Karl-Fenemann-Str. 31 / Raimund Str. 04177 Leipzig
AUFTRAGSNUMMER	MASSTAB 1 : 100	Dipl.-Ing. Gerd Heider Paul-Langheinrich-Str. 18 04178 Leipzig	DARSTELLUNG: GR - 1. Obergeschoss
Bauherr: Herr Heinz Sonntag Hasenweg 14 53154 Siebenaben			DATUM: 27.07.2010 GEZEICHNET: GU.
			GEZEICHNET GEPRÜFT

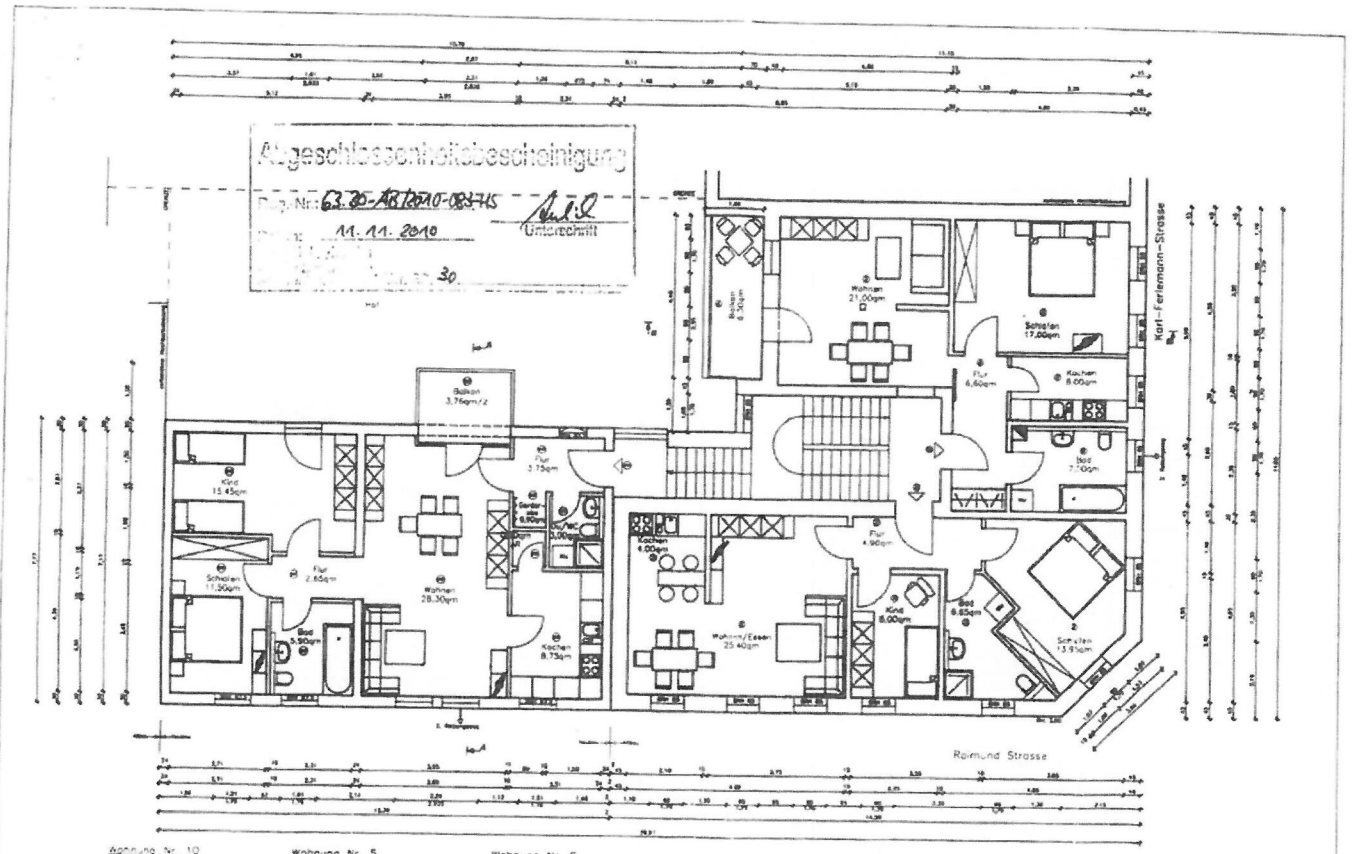

Wohnung Nr. 10

Wohnen	28,30qm
Schlafen	11,50qm
Kind	15,45qm
Kochen	8,75qm
Bad	3,90qm
Flur ND	3,00qm
Flur	3,75qm
Flur	2,60qm
Garderobe	0,90qm
AR	0,90qm
Balkon	1,88qm
gesamt	82,93qm

Wohnung Nr. 5


Wohnen/Essen	25,40qm
Schlafen	13,85qm
Kind	8,00qm
Kochen	4,00qm
Bad	6,65qm
Flur	4,90qm
gesamt	62,90qm

Wohnung Nr. 6

Wohnen	21,00qm
Schlafen	17,00qm
Kochen	8,00qm
Bad	7,50qm
Flur	6,60qm
Balkon	3,15qm
gesamt	61,25qm

ZEICHNUNGSNUMMER	04
BLATTGRÖSSE	A 3
ENTWURFSVERFASSER	Dipl. Ing. Gerd Heider Paul-Langhelnrich-Str. 18 04178 Leipzig
AUFTRAGSNUMMER	
MASSTAB	1 : 100
Bauherr	Herr Hans Sonntag Hasselweg 14 33154 Salzkotten

BEZEICHNUNG	Aufteilungsplan WE 1 - 11 Antrag auf Abgeschlossenheit Bestandszeichnung
BAUOBJEKT	Karl-Ferlemann-Str. 31 / Raimund Str. 04177 Leipzig
DARSTELLUNG	GR - 2. Obergeschoss
DATUM	27.07.2010
GEZEICHNET	GU
GEPRÜFT	

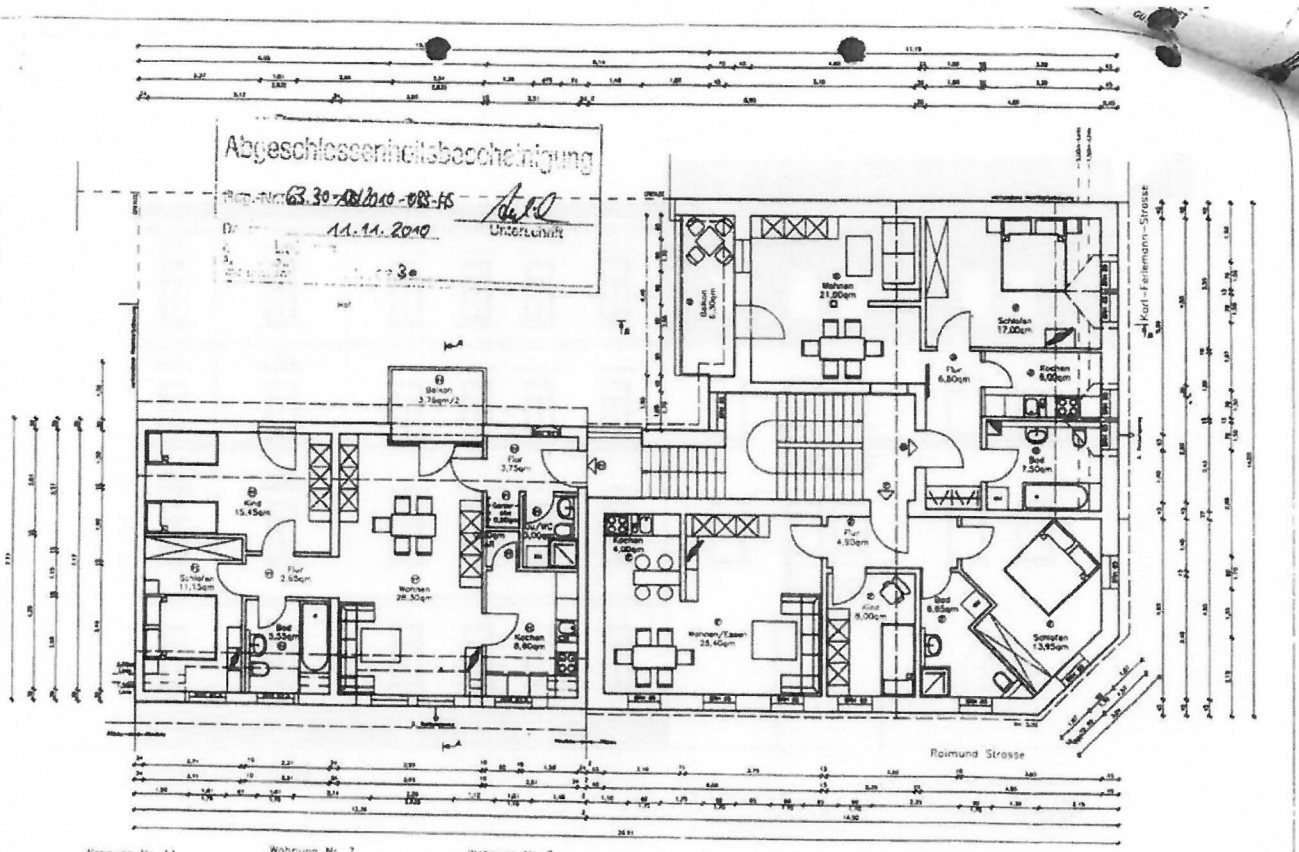

Wohnung Nr. 1.1

Wohnen	28,30qm
Schlafen	11,15qm
Kind	15,45qm
Kochen	8,60qm
Bad	5,55qm
Gäste WC	3,00qm
Flur	1,15qm
Flur	2,60qm
Garderobe	0,90qm
AP	0,90qm
Balkon	1,88qm
gesamt	69,08qm

Wohnung Nr. 7

Wohnen/Essen	25,40qm
Schlafen	13,95qm
Kind	8,00qm
Kochen	4,00qm
Bad	6,65qm
Flur	4,95qm
gesamt	62,90qm

Wohnung Nr. 8

Wohnen	21,00qm
Schlafen	17,00qm
Kochen	6,00qm
Bad	7,50qm
Flur	6,80qm
Balkon	1,50qm
gesamt	59,80qm

ZEICHNUNGSNUMMER	05
BLATTGROSSE	A 3
ENTWURFSVERFASSER	
AUFTRAGSNUMMER	
MASSTAB	1 : 100

Dipl. Ing. Gerd Heider
Paul-Langhelnrich-Str. 18
04178 Leipzig


Bauherr:
Herr Heinz Sonntag
Hasleweg 14
33154 Salzkotten

BEZEICHNUNG: Aufteilungsplan WE 1 - 11
Antrag auf Abgeschlossenheit
Bestandszeichnung

BAUOBJEKT: Karl-Fellemann-Str. 31/ Raimund Str.
04177 Leipzig

DARSTELLUNG: GR - Dachgeschoss

	DATUM	GEZEICHNET
GEZEICHNET	27.07.2010	GU
GEPRÜFT		

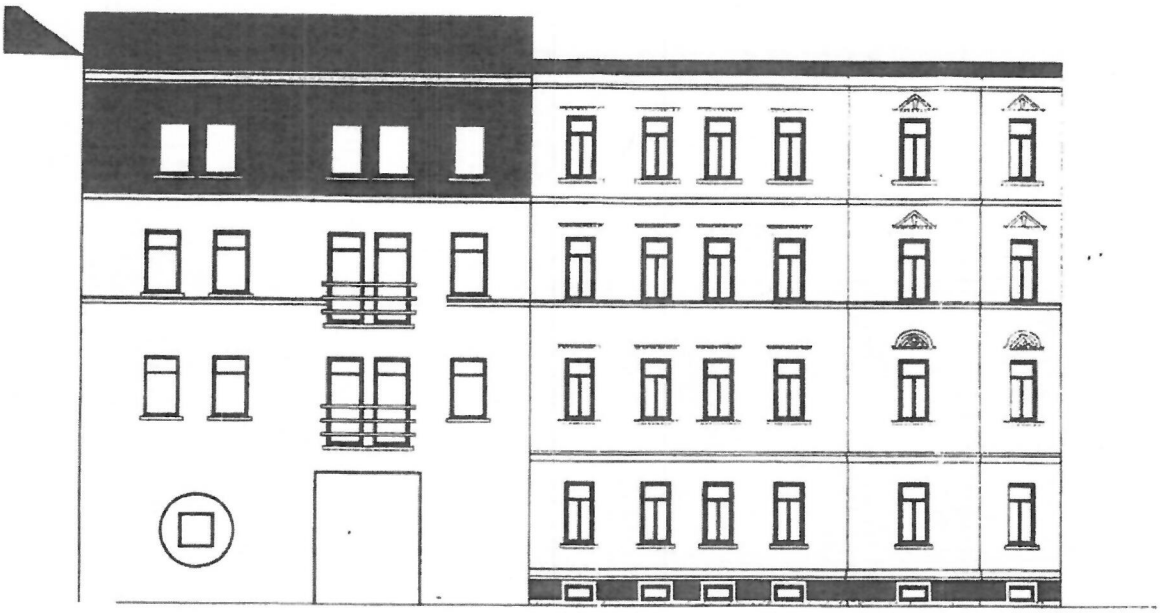

Raimund Straße


Abgeschlossenheitsbescheinigung
Reg.-Nr. 63.30-AB(2010-083-45
Datum 11.11.2010
Unterschrift
30

Aufteilungsplan WE 1 - 11
Antrag auf Abgeschlossenheit
Bestandszeichnung
Karl-Fedemann-Str. 31/ Raimund Str.
04177 Leipzig

Ansicht Raimund Strasse

Dipl. Ing. Gerd Heider
Paul Langhelnrich-Str. 18
04178 Leipzig


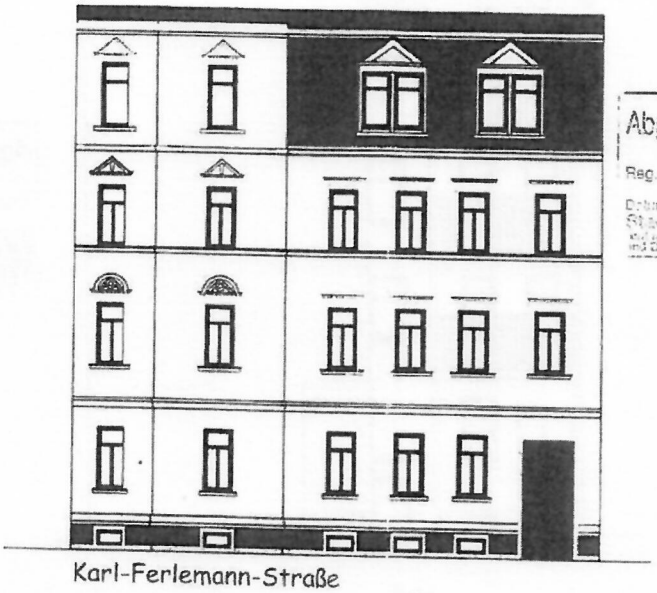

Karl-Ferlemann-Straße


Abgeschlossenheitsbescheinigung
Reg.-Nr.: 63.30-AB/2010-003-HS
Datum: 11.11.2010
Unterschrift

Aufteilungsplan WE 1 - 11
Antrag auf Abgeschlossenheit
Bestandszeichnung

04177 Leipzig

Ansicht Karl-Ferlemann-Strasse

Dipl.-Ing. Gerd Heider
Paul-Langhainrich-Str. 19
04178 Leipzig

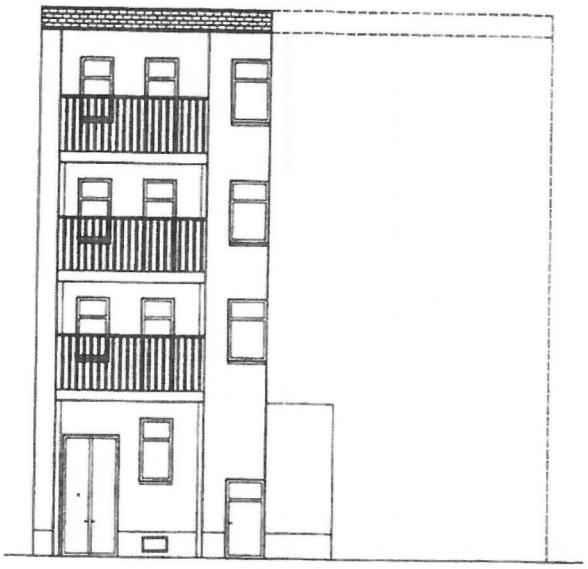


Hof


Abgeschlossenheitsbescheinigung
Reg.-Nr. 63.80-AB/2010-088-45
Datum: 11.11.2010
Unterschrift
Stadt Leipzig
Amt für Bauaufsicht
und Denkmalschutz / Abt. 63.80

Aufteilungsplan WE 1 - 11
Antrag auf Abgeschlossenheit
Bestandszeichnung
Karl-Ferlemann-Str.31 / Raimund St
04177 Leipzig

Dipl. Ing. Gerd Heider
Paul-Langhelnnch-Str. 16
04178 Leipzig

Ansicht Hof

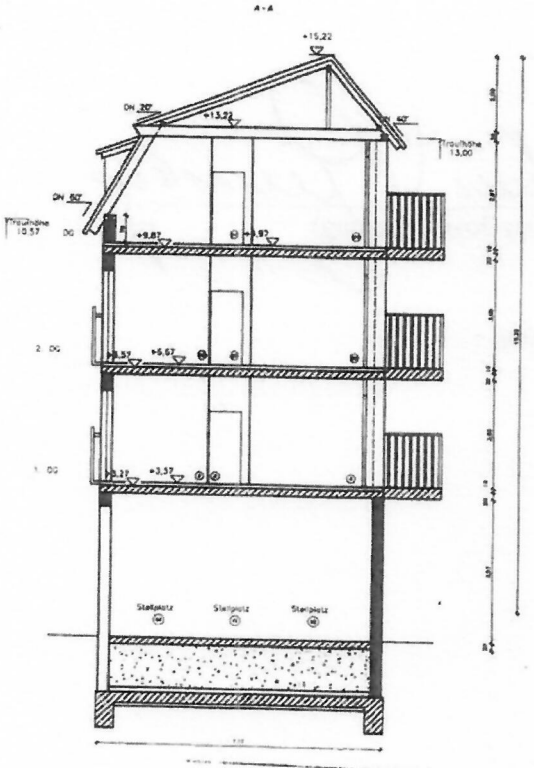

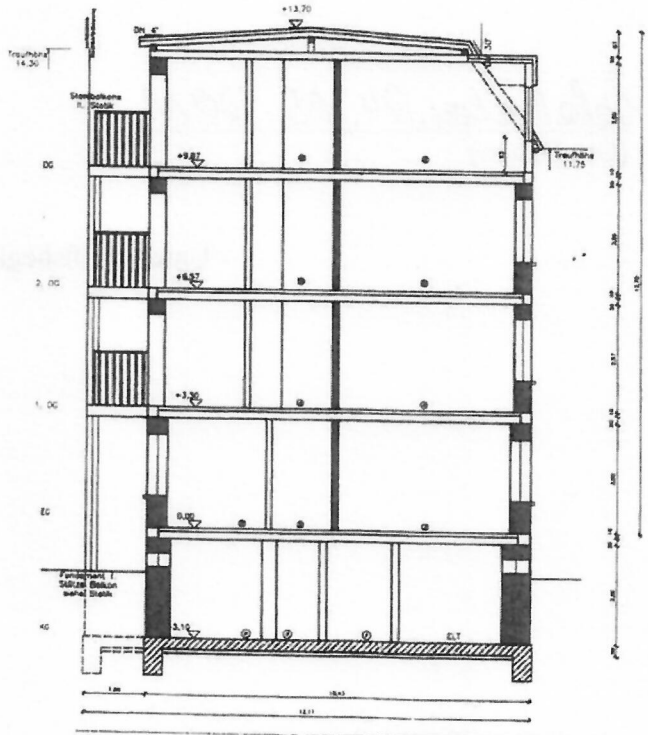

Abgeschlossenheitsbescheinigung
Nr. 63.30-48/2010-083-48
11.11.2010
Anlage
50

			BEZEICHNUNG: Aufteilungsplan WE 1 - 11 Antrag auf Abgeschlossenheit Bestandszeichnung
ZEICHNUNGSNUMMER: 06	BLATTGRÖSSE: A 3	ENTWURFSVERFASSER: Dipl. Ing. Gerd Heider Paul-Langhennch-Str. 18 04178 Leipzig	BAUOBJEKT: Karl-Ferdemann-Str. 31 / Raimund Str. 04177 Leipzig
AUFTRAGSNUMMER:	MASSTAB: 1 : 100		DARSTELLUNG: Schnitt
Bauherr: Herr Heinz Sonntag Hasenweg 14 33154 Salzkotten			DATUM: 27.07.2010 GEZEICHNET: GU GEPRÜFT:

Eingegangen am 26.5.11
in Urschrift zur Urkunde 1029/11
Notars Dr. Randelzhofer genommen.
Notar

GENEHMIGUNGSERKLÄRUNG

Ich habe Kenntnis vom Inhalt der

Urkunde Nummer 1029/11 R vom 13. Mai 2011,
des Notars Dr. Albrecht Randelzhofer in Leipzig
(2. Nachtrag zur Teilungserklärung i.S. Karl-Ferlemann-Straße 31 in Leipzig).

Ich genehmige alle in dieser Urkunde für mich abgegebenen Erklärungen. Erteilte Vollmachten werden ausdrücklich bestätigt.

Der Wert der Urkunde beträgt 313.600,00 €.

Salzhotten, 24. 05. 2011
(Ort, Datum)

(Heinz Josef Sonntag)

- Unterschriftsbeglaubigung -

Nr. 419/2011 der Urkundenrolle

Die umseitig vor mir gefertigte Unterschrift des mir persönlich bekannten Herrn Heinz Josef Sonntag, geb. am 27.04.1949, Hasleiweg 14, 33154 Salzkotten, beglaubige ich hiermit.

Die Frage des Notars nach einer Vorbefassung im Sinne des § 3 Abs. 1 Nr. 7 BeurkG wurde von dem Erschienenen verneint.

Salzkotten, 24. Mai 2011

Notar

Notarkostenberechnung (§§ 141, 154 KostO)

Geschäftswert: 313.600,00 EUR

Beglaubigung von Unterschriften §§ 32, 45 I KostO	5/20	130,00 EUR
Sonstige Auslagen §§ 137 I, 152 II 2 KostO		3,00 EUR
Zwischensumme netto		133,00 EUR
19 % Mehrwertsteuer § 151a KostO		25,27 EUR
Gesamtbetrag		**158,27 EUR**

Notar

Eingegangen am 26.5.11 um
in Urschrift zur Urkunde 1029/11 d
Notars Dr. Randelzhofer genommen.
Notar

GENEHMIGUNGSERKLÄRUNG

Ich habe Kenntnis vom Inhalt der

Urkunde Nummer 1029/11 R vom 13. Mai 2011,
des Notars Dr. Albrecht Randelzhofer in Leipzig
(2. Nachtrag zur Teilungserklärung i.S. Karl-Ferlemann-Straße 31 in Leipzig).

Ich genehmige alle in dieser Urkunde für mich abgegebenen Erklärungen. Erteilte Vollmachten werden ausdrücklich bestätigt.

Der Wert der Urkunde beträgt 313.600,00 €.

Salzkotten, 24.05.2011
(Ort, Datum)

Maritta Sonntag geb. [illegible]
(Maritta Sonntag)

Nr. 420/2011 der Urkundenrolle

Die umseitig vor mir gefertigte Unterschrift des mir persönlich bekannten Frau Marita Sonntag geb. Grenzer, geb. am 26.10.1955, Hasleiweg 14, 33154 Salzkotten, beglaubige ich hiermit.

Die Frage des Notars nach einer Vorbefassung im Sinne des § 3 Abs. 1 Nr. 7 BeurkG wurde von der Erschienenen verneint.

Salzkotten, 24. Mai 2011

Notar

Notarkostenberechnung (§§ 141, 154 KostO)

Geschäftswert: 313.600,00 EUR

Beglaubigung von Unterschriften §§ 32, 45 I KostO	5/20	130,00 EUR
Sonstige Auslagen §§ 137 I, 152 II 2 KostO		3,00 EUR
Zwischensumme netto		133,00 EUR
19 % Mehrwertsteuer § 151a KostO		25,27 EUR
Gesamtbetrag		**158,27 EUR**

Notar

Feststellung einer offensichtlichen Unrichtigkeit
gemäß § 44 a Absatz 2 Beurkundungsgesetz

Zu meiner Urkunde vom 13.05.2011, URNr.: R 1029 für 2011, stelle ich gemäß § 44 a Absatz 2 Beurkundungsgesetz fest, dass sich bei der Angabe der Personendaten eine offensichtliche Unrichtigkeit befindet:

Anstelle von

„2. Frau Maritta **SONNTAG** geborene Grenzer,
geboren am 26. Oktober 1955,
wohnhaft Hasleiweg 14, 33154 Salzkotten,"

lautet der Text im Rubrum richtig:

„2. Frau Marita **SONNTAG** geborene Grenzer,
geboren am 26. Oktober 1955,
wohnhaft Hasleiweg 14, 33154 Salzkotten,"

Anstelle von

„3. Frau Maritta Sonntag geborene Grenzer, geboren am 26. Oktober ..."

lautet der Text in Abschnitt I Ziffer 3. richtig:

„3. Frau Marita Sonntag geborene Grenzer, geboren am 26. Oktober ...".

Diese offensichtliche Unrichtigkeit wird hiermit berichtigt. Die Urschrift dieser Feststellung ist mit der Urkunde zu verbinden.

Leipzig, den 26.05.2011

Dr. Albrecht Randelzhofer
Notar

DR. ALBRECHT RANDELZHOFER 2 NOTAR IN LEIPZIG